


OK

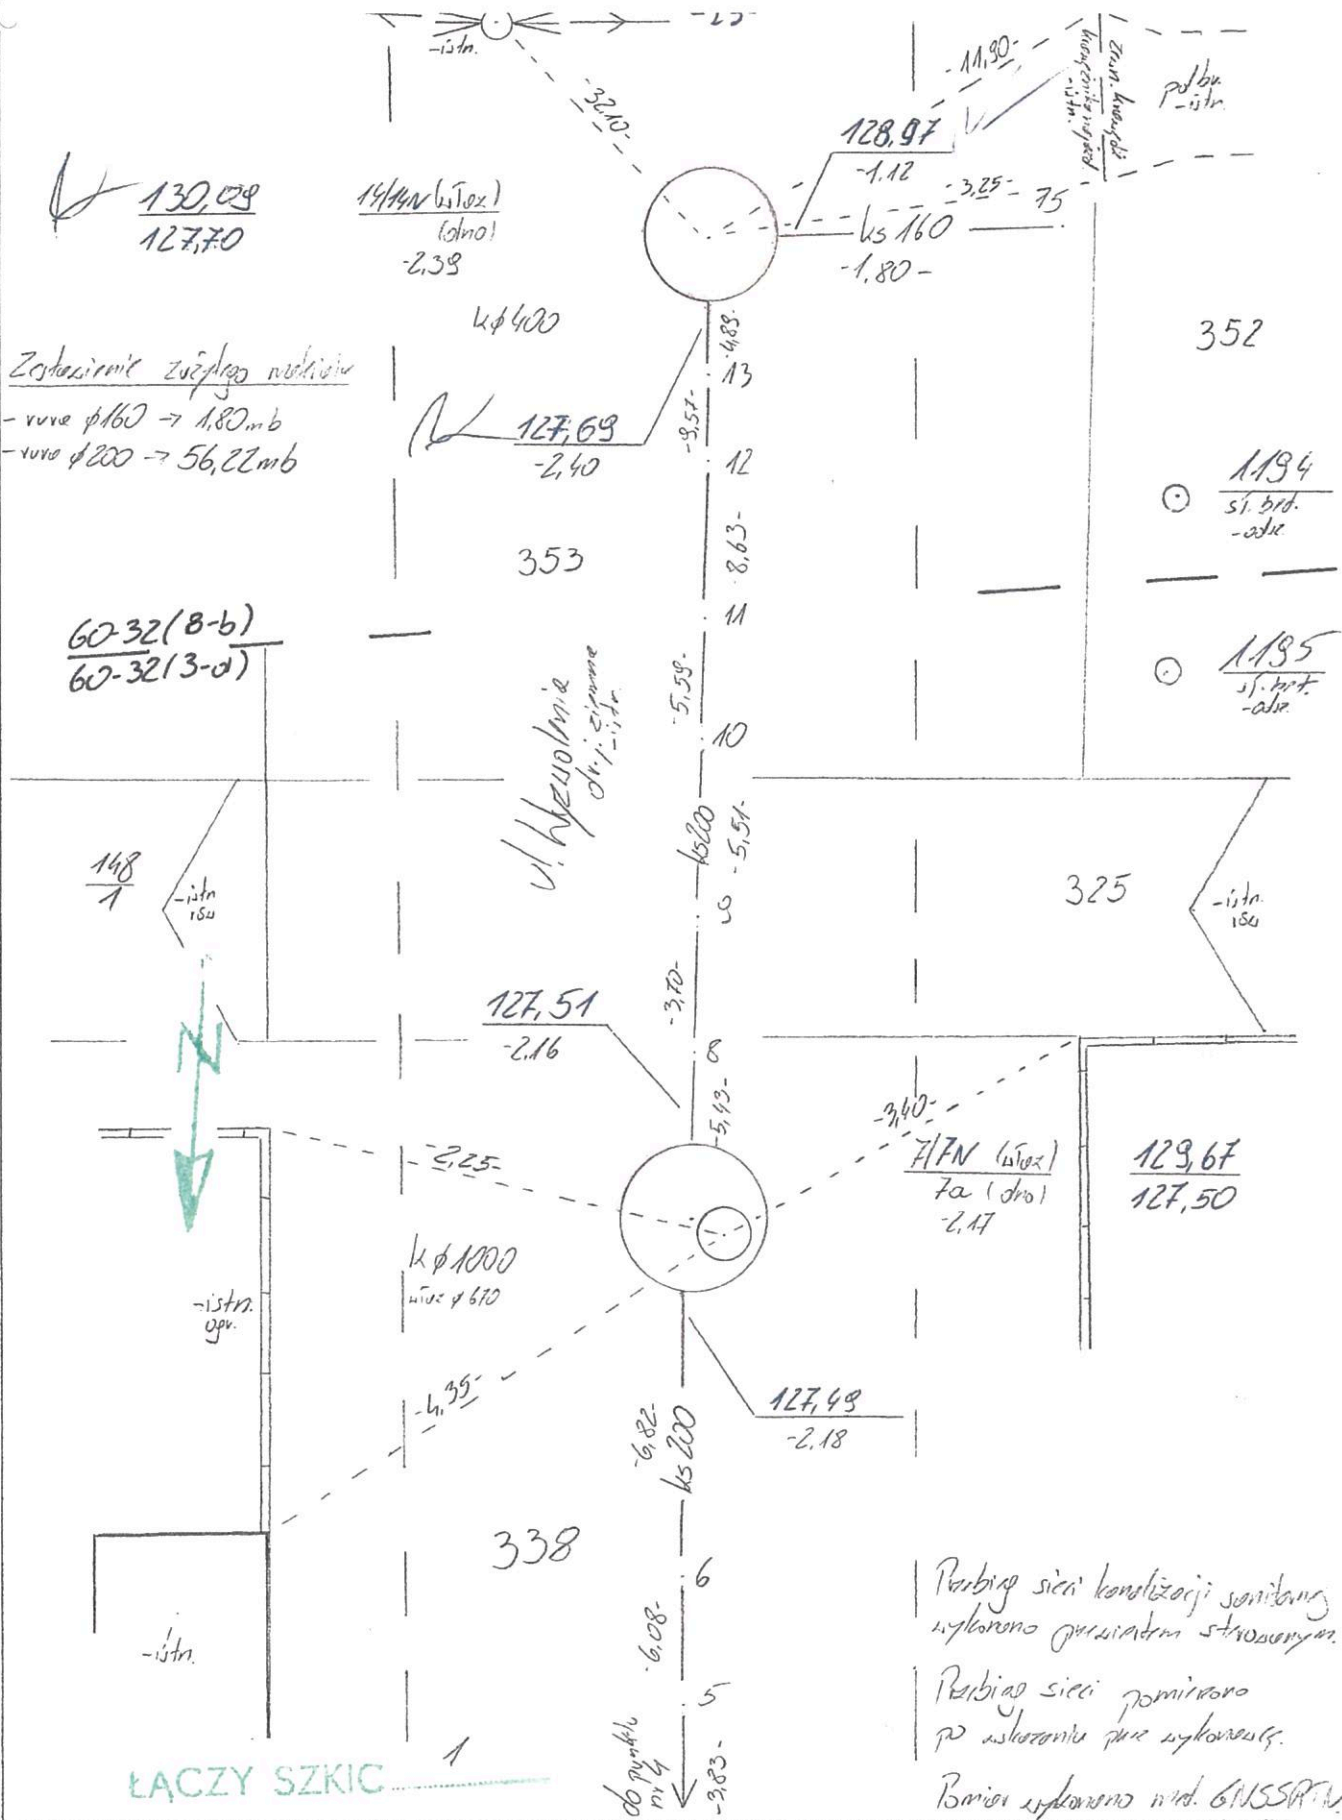


Przebieg sieci kanalizacji sanitarnej wykonano przewodem sztalowanym.
 Przebieg sieci pomiarowo po wykonaniu prac wykonawczych.
 Pomiar wykonano metodą GNSS RTK.

Obiekt <u>ul. Wyzwolenia, dz. 338, 353</u>		Rodzaj pracy <u>pom. powyżk. sieci kan. sanit.</u>	
Date	Nazwisko i imię (wykonawcy) podpis	Województwo lubuskie	geomap OPGK "GEOMAP" sp. z o.o.
Pomierzył	<u>Mateusz Najdek</u>	Powiat <u>Ziowski</u>	Zielona Góra
Skartował	<u>[Signature]</u>	Miasto <u>Zory</u>	Nr ewid. zgł. <u>GK.6640. 9 2018 2017</u>
Opracował	<u>[Signature]</u>	Gmina <u>Zory</u>	Nr szkicu w zbiorze
Wykreślił	<u>[Signature]</u>	Obręb <u>2004</u>	Nr szkicu w zbiorze
Sprawdził	<u>[Signature]</u>	Pierworys nr <u>60-32(8-b), (3-d)</u>	Szkic połowy nr <u>2</u>

ŁĄCZY SZKIC 1

Zestawienie związków metrycznych:
- wysł. $\phi 200 \rightarrow 23,02 \text{ mb}$

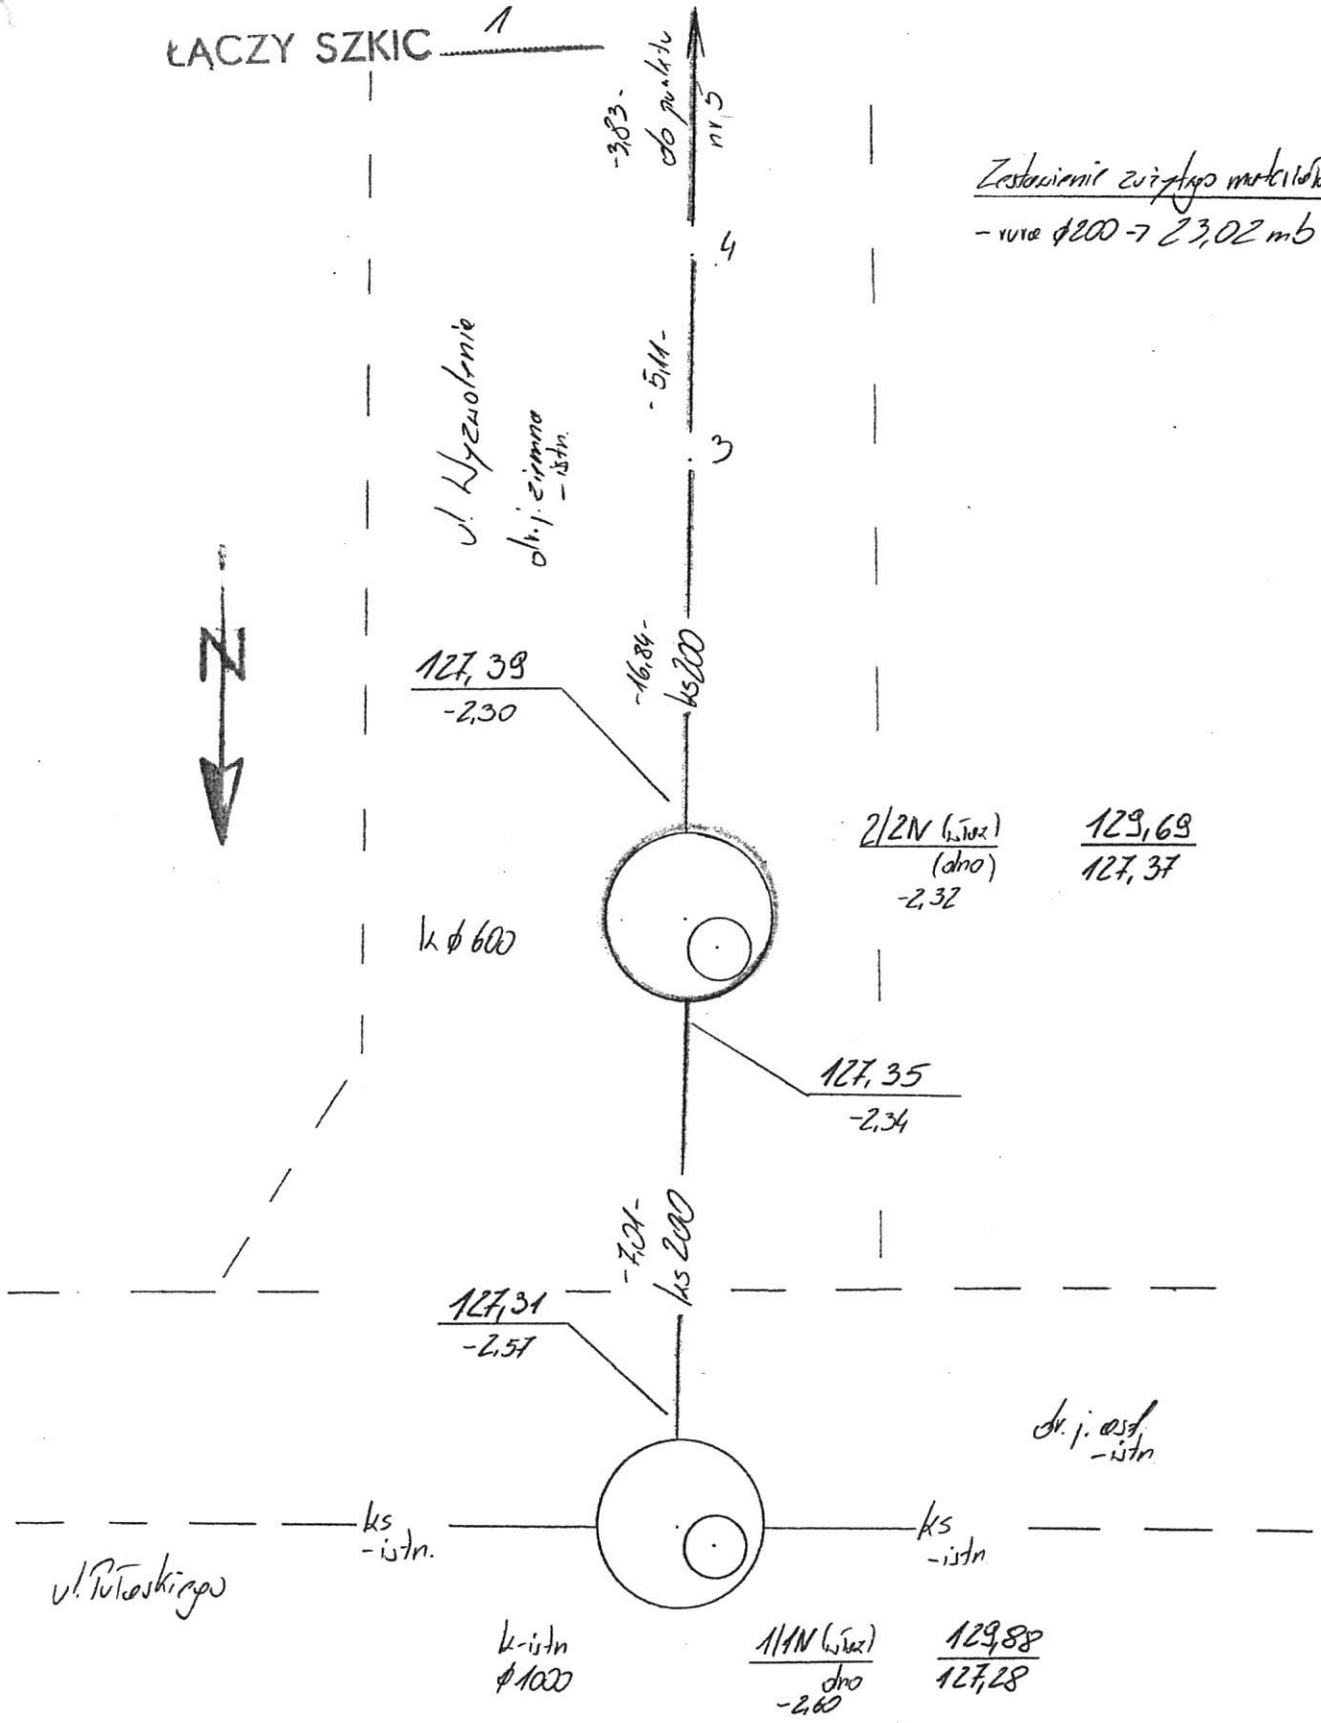

Przebieg sieci kanalizacji sanitarnej wykonano przy użyciu strumieni.
Przebieg sieci pomiarowo po wskazaniu przez wykonawcę.
Pomiary wykonano metodą GNSS RTIV.

Obiekt <i>ul. Wyzwolenia, k. 338, 353</i>		Rodzaj pracy <i>ppm. przyk. sieci kan. sanit.</i>	
Data	Nazwisko i imię (wykonawcy) podpis <i>Mateusz Najdek</i>	Województwo <i>lubuskie</i>	Geomap OPKG "GEOMAP" sp. z o.o.
Pomierzył	<i>Mateusz Najdek</i>	Powiat <i>Zoryski</i>	Zielona Góra
Skartował	<i>Mateusz Najdek</i>	Miasto <i>Zory</i>	Nr ewid. zgł. <i>GK.6640. 2017</i>
Opracował	<i>Mateusz Najdek</i>	Gmina <i>Zory</i>	Nr szkicu w zbiorze
Wykreślił	GEODETA UPRAWNIONY OPKG "GEOMAP" ZORY	Obwód	Szkic polowy nr <i>1</i>
Sprawdził	<i>1-2</i> <i>Andrzej Rybański</i>	Pierwotny nr	